


ACHTUNG:
die Grenzpunkte (Grenzen) der Flurstücke
88-91 sind nicht einwandfrei.
Ungenauigkeit bis +/- 0,5m

Landkreis: Alb-Donau-Kreis
Gemeinde: Erbach
Gemarkung: Ersingen

Bestandsplan Fist. 90

Maßstab 1:500

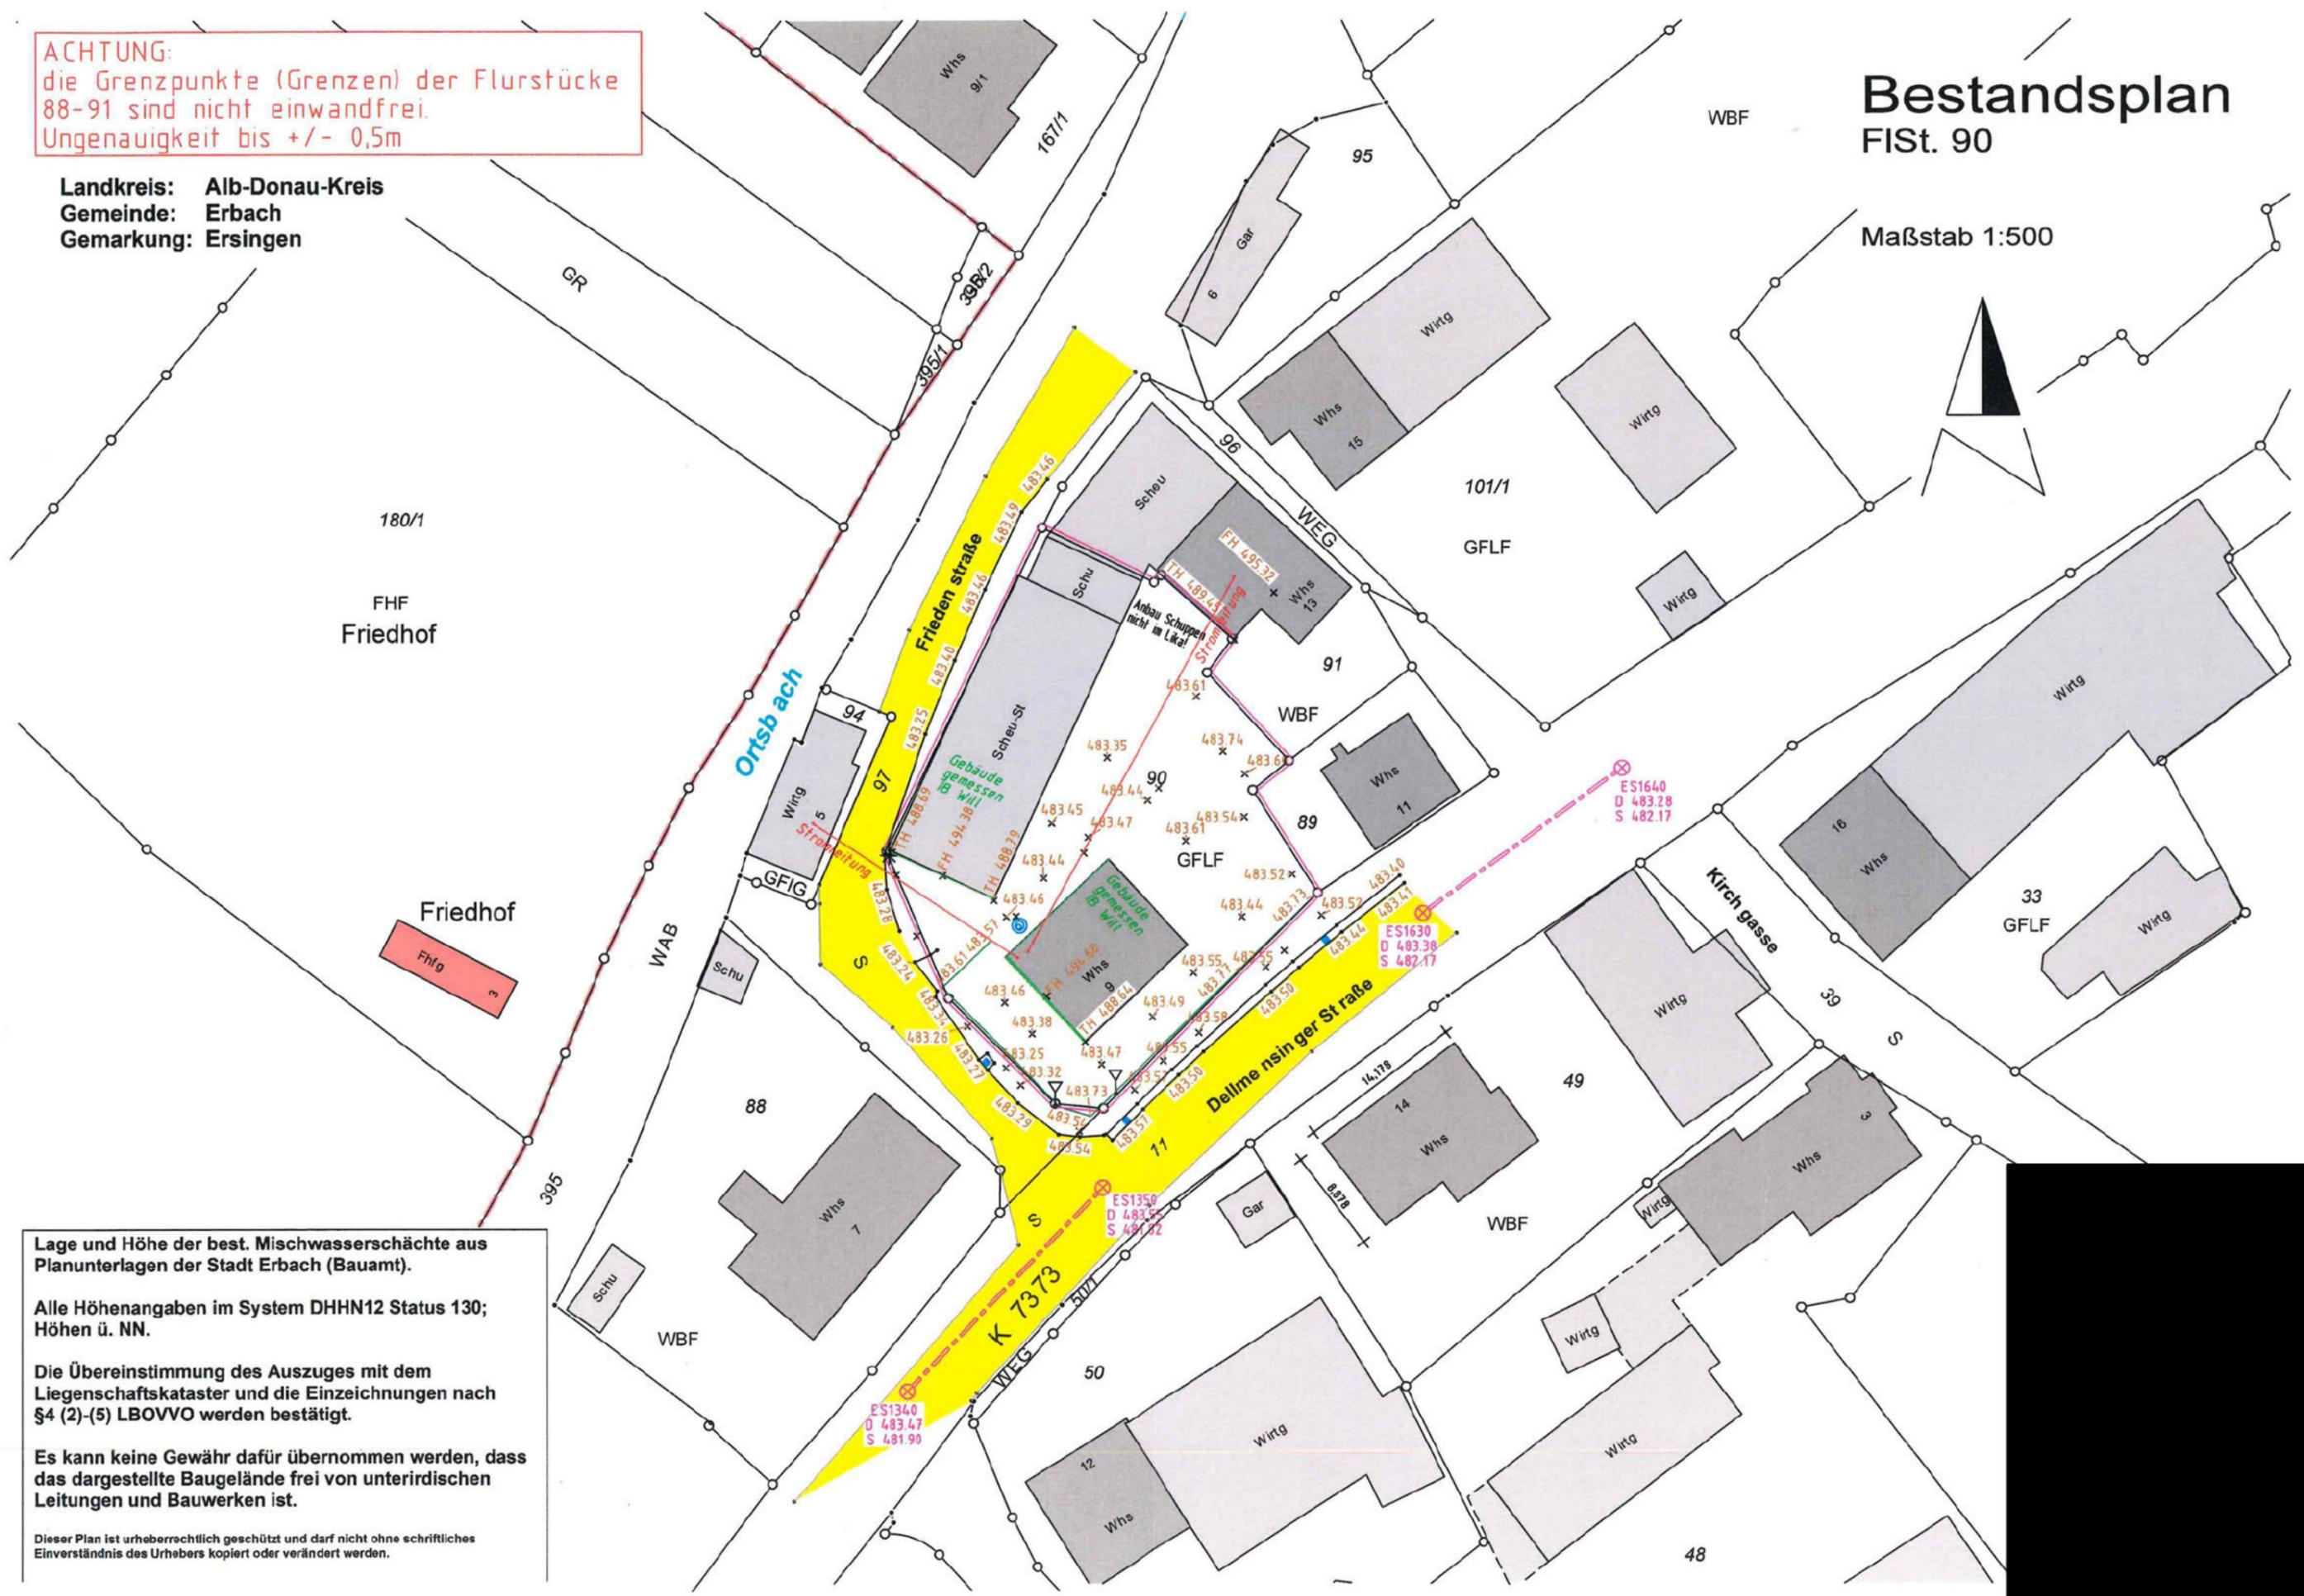

Lage und Höhe der best. Mischwasserschächte aus
Planunterlagen der Stadt Erbach (Bauamt).

Alle Höhenangaben im System DHHN12 Status 130;
Höhen ü. NN.

Die Übereinstimmung des Auszuges mit dem
Liegenschaftskataster und die Einzeichnungen nach
§4 (2)-(5) LBOVVO werden bestätigt.

Es kann keine Gewähr dafür übernommen werden, dass
das dargestellte Baugelände frei von unterirdischen
Leitungen und Bauwerken ist.

Dieser Plan ist urheberrechtlich geschützt und darf nicht ohne schriftliches
Einverständnis des Urhebers kopiert oder verändert werden.

