

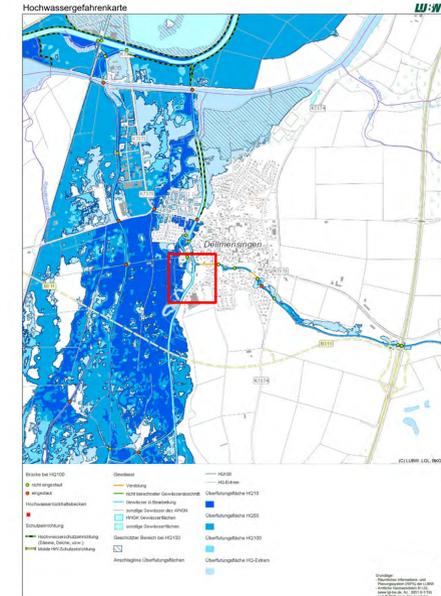
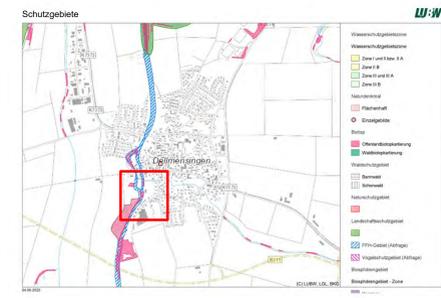
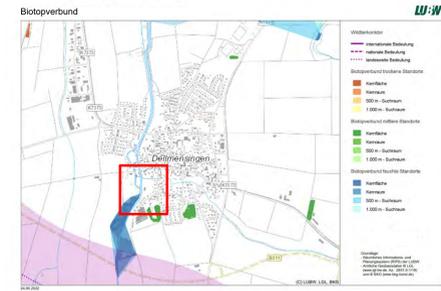
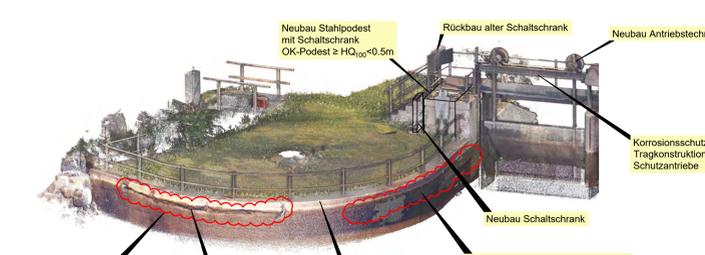
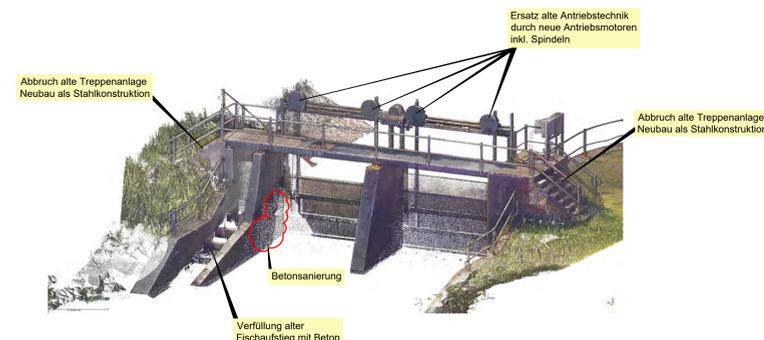
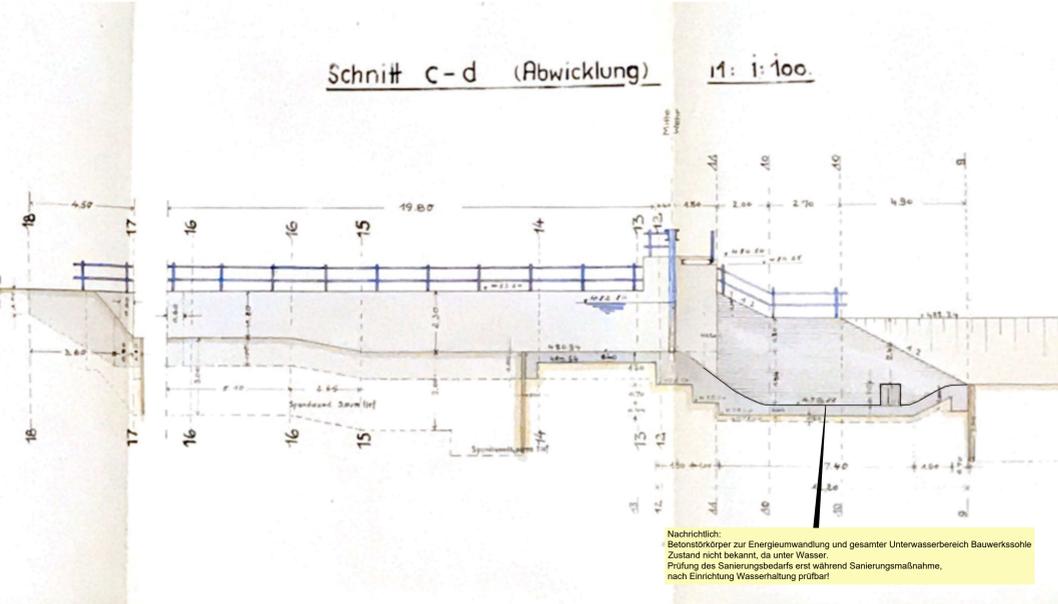


(Foto 4)

Schnitt C-d (Abwicklung) 1:100

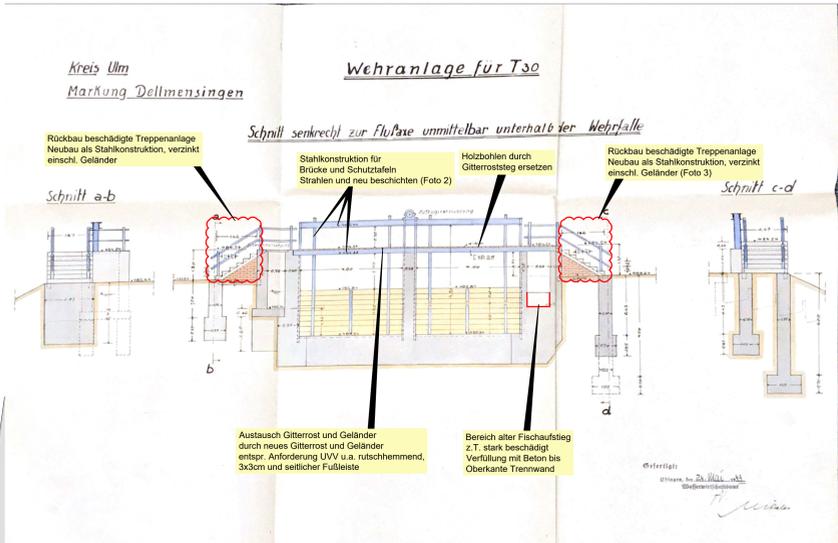

23/1 hs

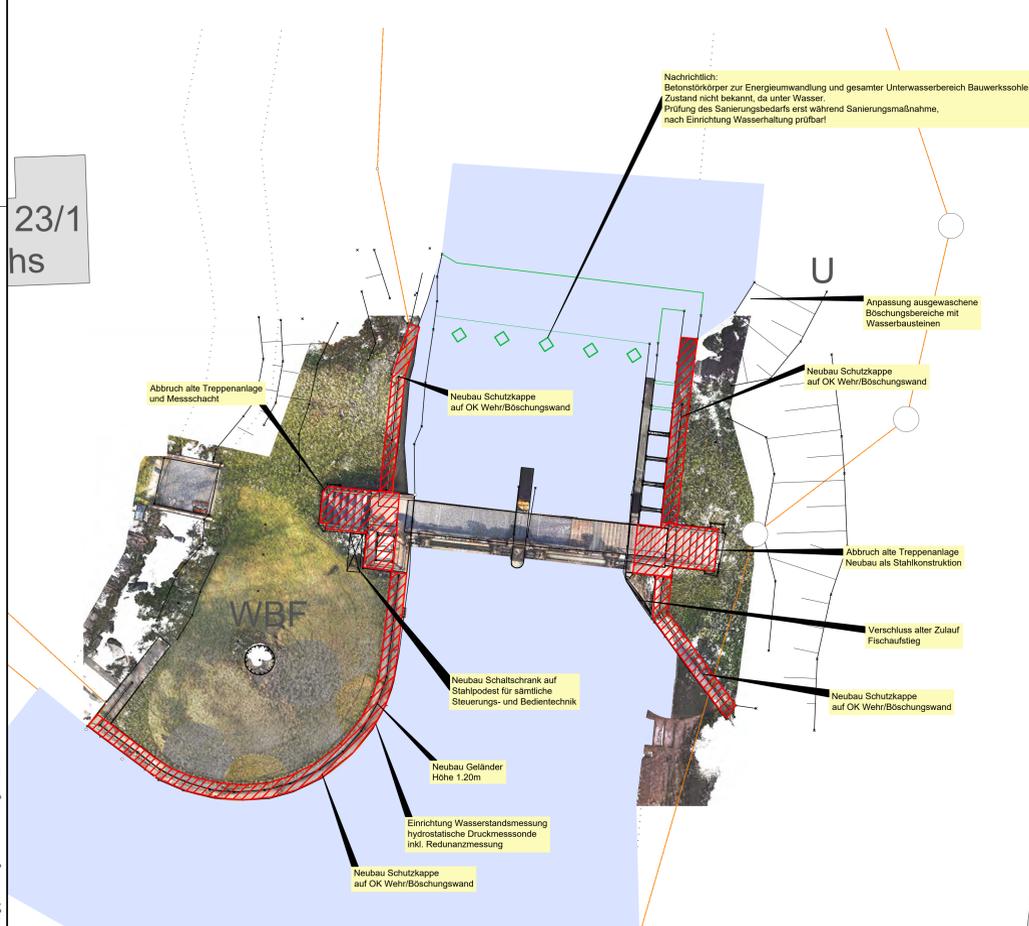

Legende Kataster:

- Grenzpunkt endgültig gerechnet und vermarktet
- Grenzpunkt endgültig gerechnet, unvermarktet
- Grenzpunkt nicht endgültig gerechnet aber vermarktet
- Grenzpunkt nicht endgültig gerechnet, unvermarktet
- Gemarkungsgrenze
- Flurstücksgrenze
- Nachrichtlich konnte nicht vermessen werden, da unter Wasser übernommen aus Bauwerksplan aus dem Jahre 1945

Grundlage: 31.05.2022 - Punktwolke - von Ingenieurbüro Marschall & Klingenstein 29.03.2021 - Bestandspläne - vom Landratsamt Alb-Donau-Kreis, Ulm

Kataster: Dellmingsingen 06.2021

Koordinatensystem	
Gauß - Krüger	UTM - Korrekturfaktor
x UTM - ETRS89 / UTM Zone 32N	
Höhensystem	
Höhen im neuen System (NN), DHHN12 - Status 130	Bereich
x Höhen im Normalhöhen-Null (NNN), DHHN2016 - Status 170	

Bauplan	RS RAPP + SCHMID	Tel 07351 - 45 700 10 Fax 07351 - 45 700 29	info@rs-schmid.de www.rs-schmid.de
	Infrastrukturplanung GmbH Im Espach 5 88444 Limmernsdorf		
Baustelle	Stadt Erbach	Erbachstraße 50, 89155 Erbach Alb-Donau-Kreis	Anlage 19-107-ER Zachmännere VP_Lageplan Maßstab 1:100 Plannummer 19-107-ER_02 Bayerisches UH
	Sanierung Wehranlage T30 in Dellmingsingen		
Planart	Lageplan - Planung	Anerkentn. der Bauplan	Datum 15.09.2022
Beschreibung	Vorplanung		Urschrift